

取扱説明書

《特記事項》

- (1) フリー23、フリー33、フリー103 番は全日利用可、その他の区画は平日限定利用とする。
- (2) 乙は RF のみの空き区画内に平日のみ、駐車するものとする。また、RF が満車の場合にのみ
3 階の屋 根無し区画に駐車できるものとする。但し、上記の時間外に駐車の場合は別途規定
時間貸し駐車料金を 出庫の際に出口精算機にて課金されるものとする。
- (3) 乙が上記の時間外に駐車した場合、または、駐車区画以外に駐車した場合は、甲は乙に何等
了解をとらずに解約・撤去・移駐させることができる。但し、撤去・移駐に要する費用は乙の負担
とし、甲より請求があり次第、直ちに請求額を甲に支払わなければならない。

《注意事項》

初回の入庫について


ご契約後は現況有姿でのお引渡しとなります。リアオーバーハング、タイヤ幅、最低地上高等車検証には記載の無いサイズもあることから、使用するお車のサイズが駐車場のサイズ制限内かどうか
は必ず現地にてご自身でご確認ください。

初回入庫時には事前にサイズを確認の上、十分注意をして入出庫をお願いいたします。試し入れ
時や契約後に事故等が発生した場合、貸主及び管理会社並びに保証会社では一切の責任を負
いかねます。

以上



月極駐車場部分
利用

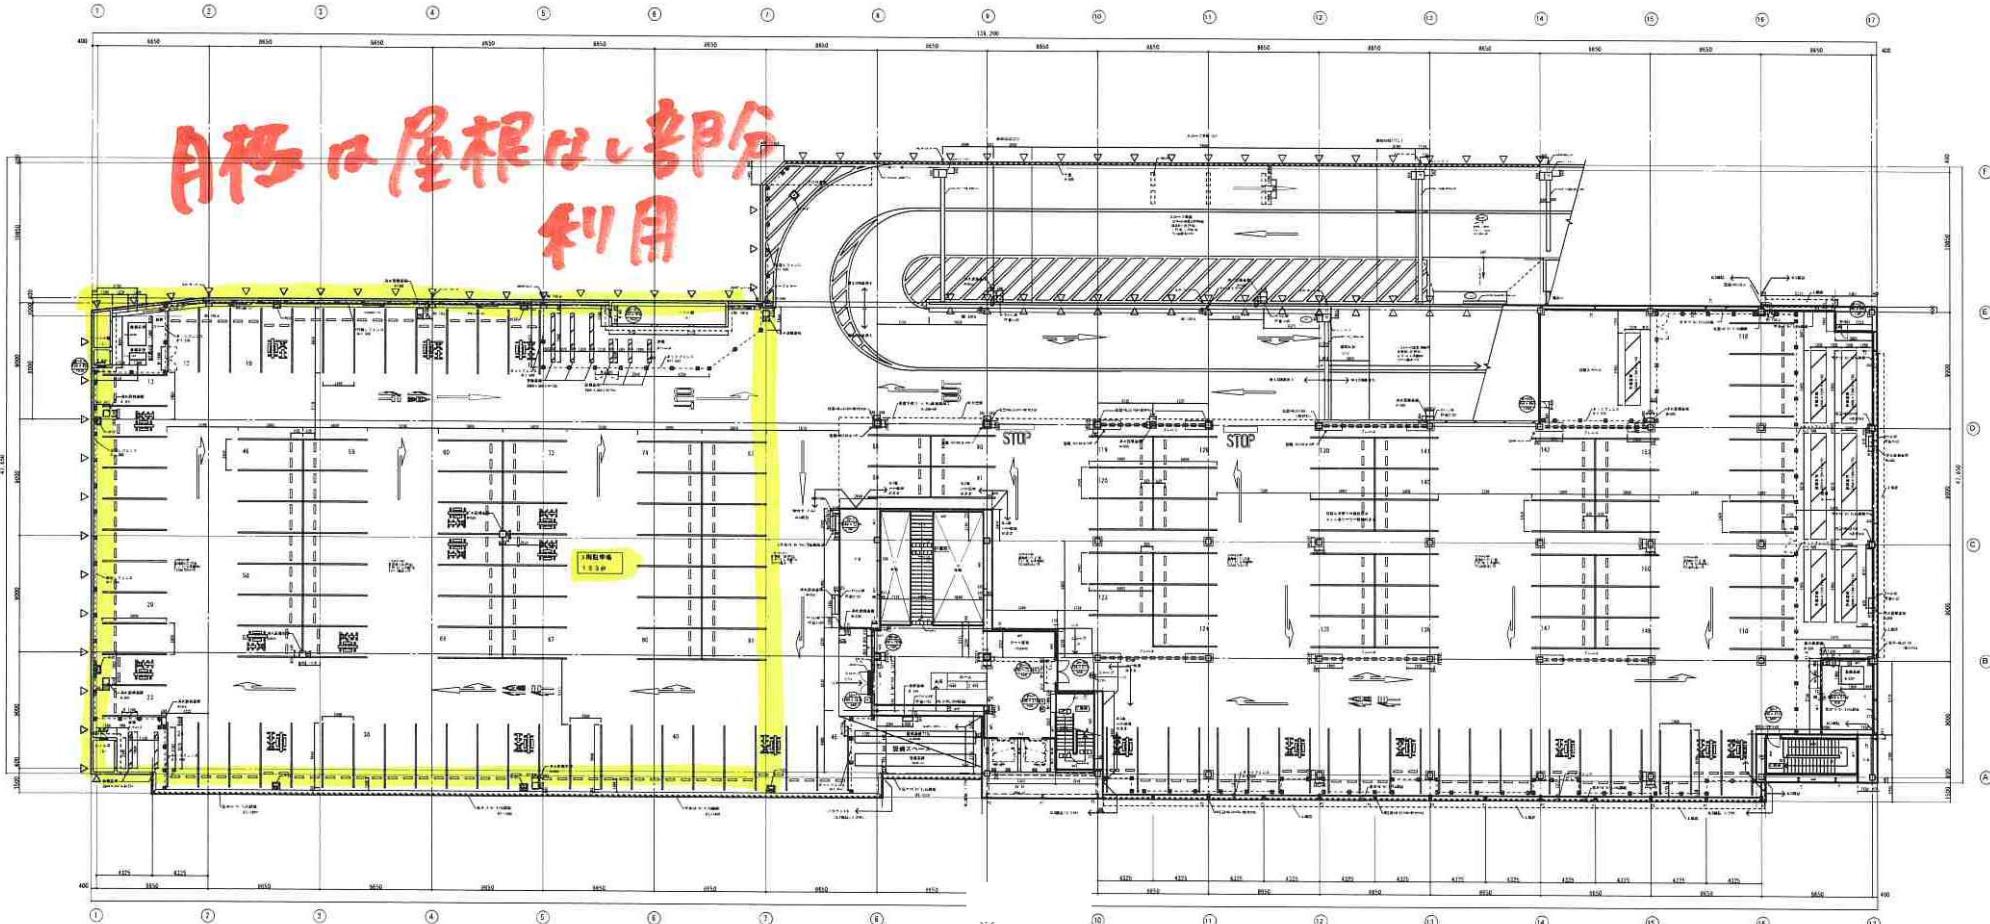

大和ハウス工業株式会社

福岡支店建築一級建築士事務所
(登知事)登録第1-11849

コマーシャルモール博多 新工事

新規

3F

3階平面図


012.09.30



A-09

竣工図

A-09

竣工図

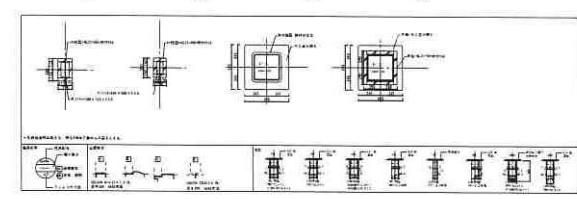

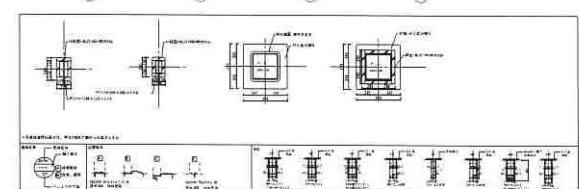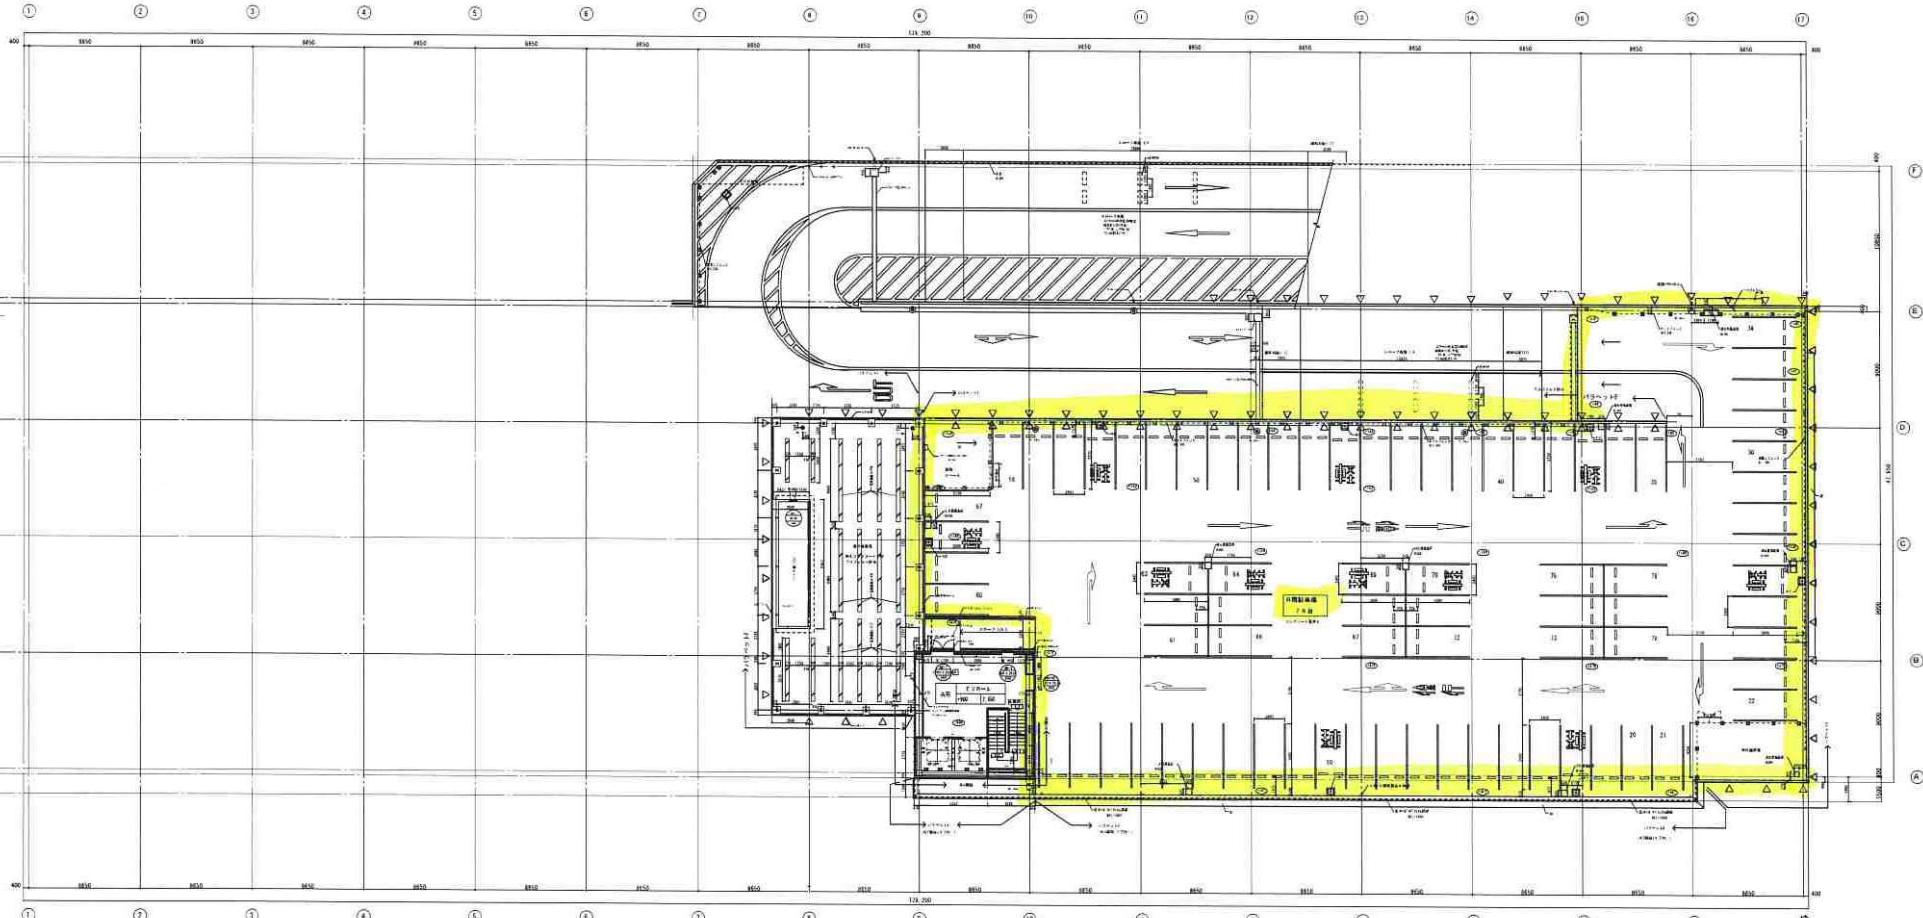


大和ハウフ工業株式会社
福岡支店建築一級建築士事務所
(黒丸事)登録第1-1849

コマーシャルモール基多 新工事

面積: 107.93

面積: 113.12

A-10
竣工図

RF

日商平面図