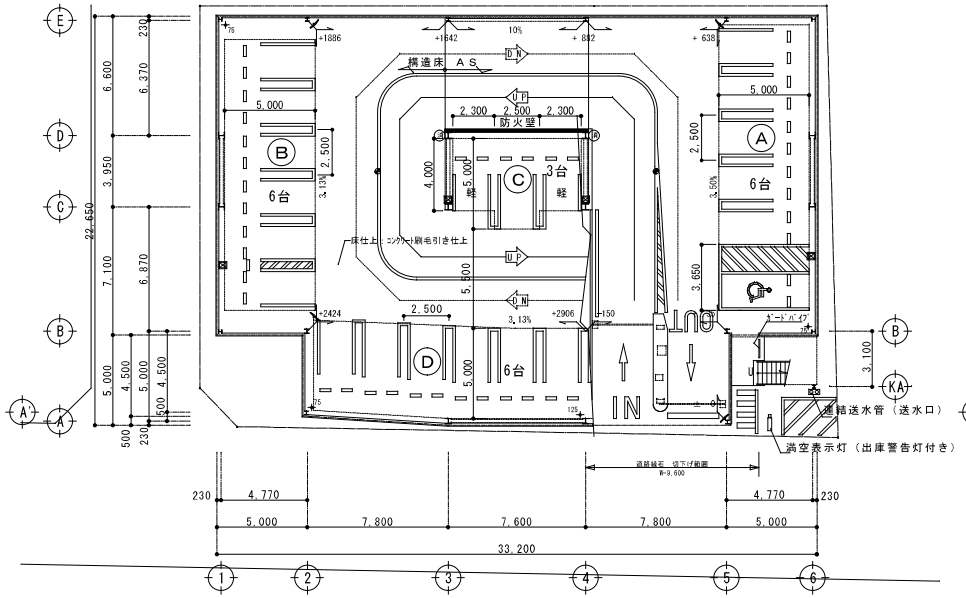

１階　平面図　S=1/200

収容台数２１台（軽２台含む）

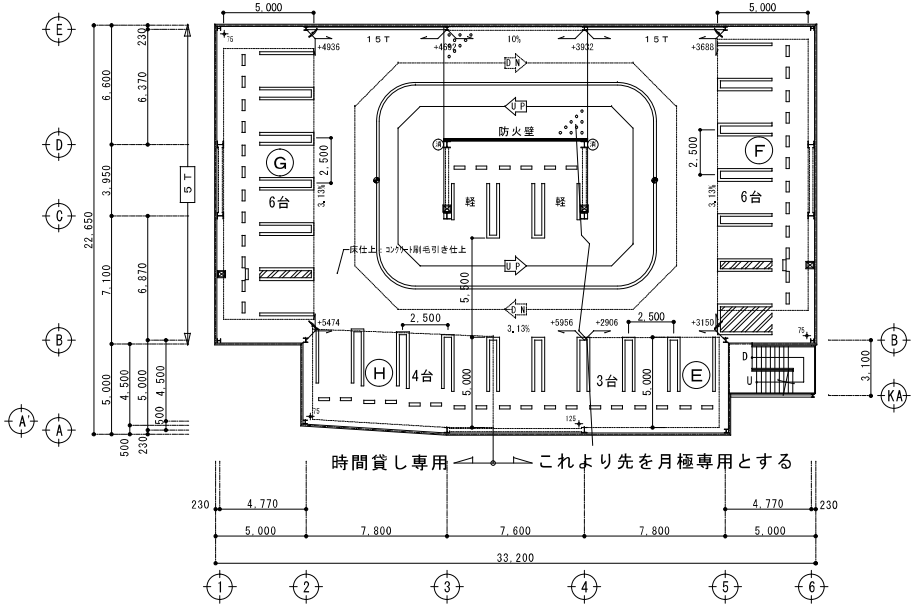

２階　平面図　S=1/200

収容台数２４台（軽２台含む）

ー設備表ー		１Ｆ
略　形	設備名称	数　量
⊠	３種移動式粉末消火設備	1F: 4
㊎	ＡＢＣ　１０型消火器（BOX共）	1F: 2
	ｶｰﾌﾞﾐﾗｰ　600φ アクリル製（丸型）	1F: 4
φ75	縦樋：VPφ75 中間ドレン（鋳鉄製）	1F: 3
φ125	縦樋：SGPφ125	1F: 1
	車路管制：パトライト 警告音付き	1F: 2
防火壁	カラー鋼鈑　t=0.8 不燃NM-8697	

階段（溶融亜鉛メッキの上、SOP）		
有効幅	1,200	mm
蹴上	169.45	mm
踏面	250	mm
手摺高	外側 1,200	mm
	内側 800	mm
床：ｺﾝｸﾘｰﾄ仕上　R=2.3(SOP)		
段鼻：ﾉﾝｽﾘｯﾌﾟ（黄）		

ー設備表ー		２Ｆ
略　形	設備名称	数　量
⊠	３種移動式粉末消火設備	2F: 4
㊎	ＡＢＣ　１０型消火器（BOX共）	2F: 2
	ｶｰﾌﾞﾐﾗｰ　600φ アクリル製（丸型）	2F: 4
φ75	縦樋：VPφ75 中間ドレン（鋳鉄製）	2F: 3
φ125	縦樋：SGPφ125	2F: 1
	車路管制：パトライト 警告音付き	2F: 2
防火壁	カラー鋼鈑　t=0.8 不燃NM-8697	
15T	転落防止柵　（150KN）	
5T	転落防止柵　（50KN）	

階段（溶融亜鉛メッキの上、SOP）		
有効幅	1,200	mm
蹴上	169.45	mm
踏面	250	mm
手摺高	外側 1,200	mm
	内側 800	mm
床：ｺﾝｸﾘｰﾄ仕上　R=2.3(SOP)		
段鼻：ﾉﾝｽﾘｯﾌﾟ（黄）		

竣工図

SEIWA SYSTEM
セイワシステム株式会社
一級建築士事務所
福岡市博多区東比恵２－１－３
TEL　092-474-8000
FAX　092-473-2222
URL http://www.seiwapark.co.jp

変更事項

一級　第115696号
鶴　研治

工事名称

(仮称)日通商事株式会社
博多駅東第２立体駐車場
建設工事

図面名

１、２階　平面図

縮尺

１／２００

図面番号

ＰＡ－０５

日付

2008/02/28

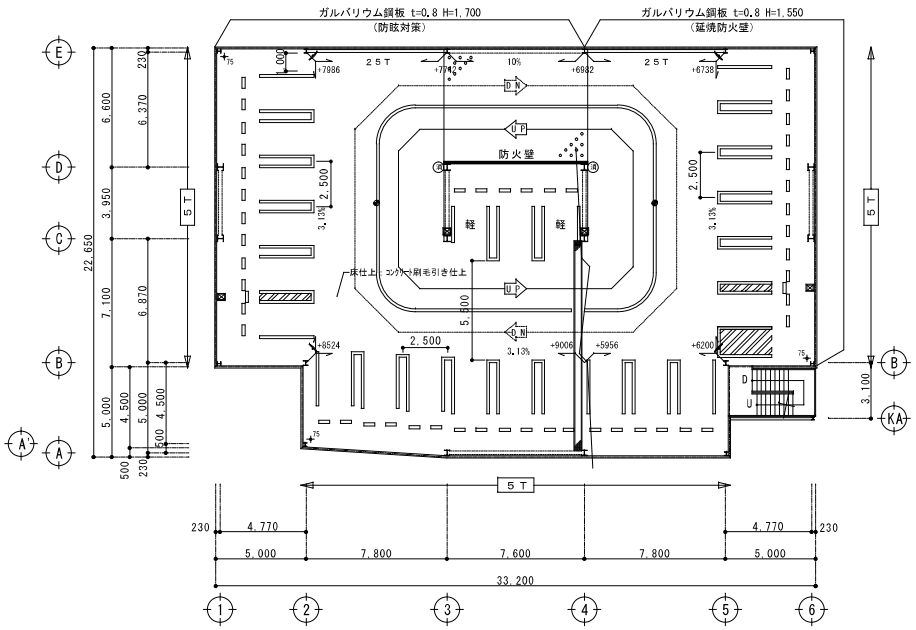

3階　平面図　S=1/200

収容台数２４台（軽２台含む）

＊すべて月極専用とする。

ー設備表ー		3F
略　形	設備名称	数　量
	第３種移動式粉末消火設備	3F：4
消	ＡＢＣ　１０型消火器 （BOX共）	3F：2
	ｶｰﾌﾞﾐﾗｰ　600φ アクリル製（丸型）	3F：4
75	縦樋：VPφ75 中間ドレン（鋳鉄製）	3F：3
	車路管制：パトライト 警告音付き	3F：2
防火壁	ｶﾞﾙﾊﾞﾘｭｳﾑ鋼鈑　t=0.8 不燃NM-8697	
25T	転落防止柵　（250KN）	
5T	転落防止柵　（50KN）	

階段 （溶融亜鉛メッキの上、SOP）		
有効幅	1,200	mm
蹴上	169.45	mm
踏面	250	mm
手摺高　外側	1,200	mm
手摺高　内側	800	mm
床：ｺﾝｸﾘｰﾄ仕上	R-2.3(SOP)	
段鼻：ﾉﾝｽﾘｯﾌﾟ（黄）		

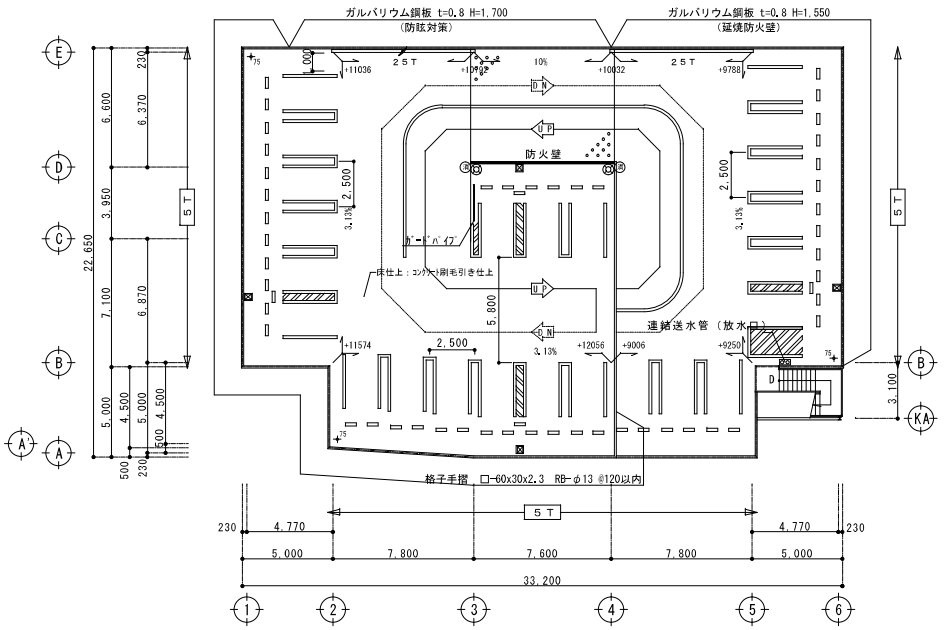

R階　平面図　S=1/200

収容台数２４台

＊すべて月極専用とする。

ー設備表ー		RF
略　形	設備名称	数　量
	第３種移動式粉末消火設備	RF：4
消	ＡＢＣ　１０型消火器 （BOX共）	RF：2
75	ルーフドレン（鋳鉄製） VPφ75　用	RF：3
	水銀灯（２５０Ｗ１灯型） 溶融亜鉛メッキ	RF：2
	ｶｰﾌﾞﾐﾗｰ　600φ アクリル製（丸型）	RF：1
防火壁	ｶﾞﾙﾊﾞﾘｭｳﾑ鋼鈑　t=0.8 不燃NM-8697	
25T	転落防止柵　（250KN）	
5T	転落防止柵　（50KN）	

階段 （溶融亜鉛メッキの上、SOP）		
有効幅	1,200	mm
蹴上	169.45	mm
踏面	250	mm
手摺高　外側	1,200	mm
手摺高　内側	800	mm
床：ｺﾝｸﾘｰﾄ仕上	R-2.3(SOP)	
段鼻：ﾉﾝｽﾘｯﾌﾟ（黄）		

竣工図

SEIWA SYSTEM
セイワシステム株式会社
一級建築士事務所
福岡市博多区東比恵２－１－３
TEL　092-474-8300
FAX　092-472-2222
URL http://www.seiwapark.co.jp

変更事項

一級　第115696号
鶴　研治

工事名称

（仮称）日通商事株式会社
博多駅東第２立体駐車場
建設工事

図面名

3、R階　平面図

縮　尺

１／２００

図面番号

ＰＡ－０６

日　付

2008/02/28