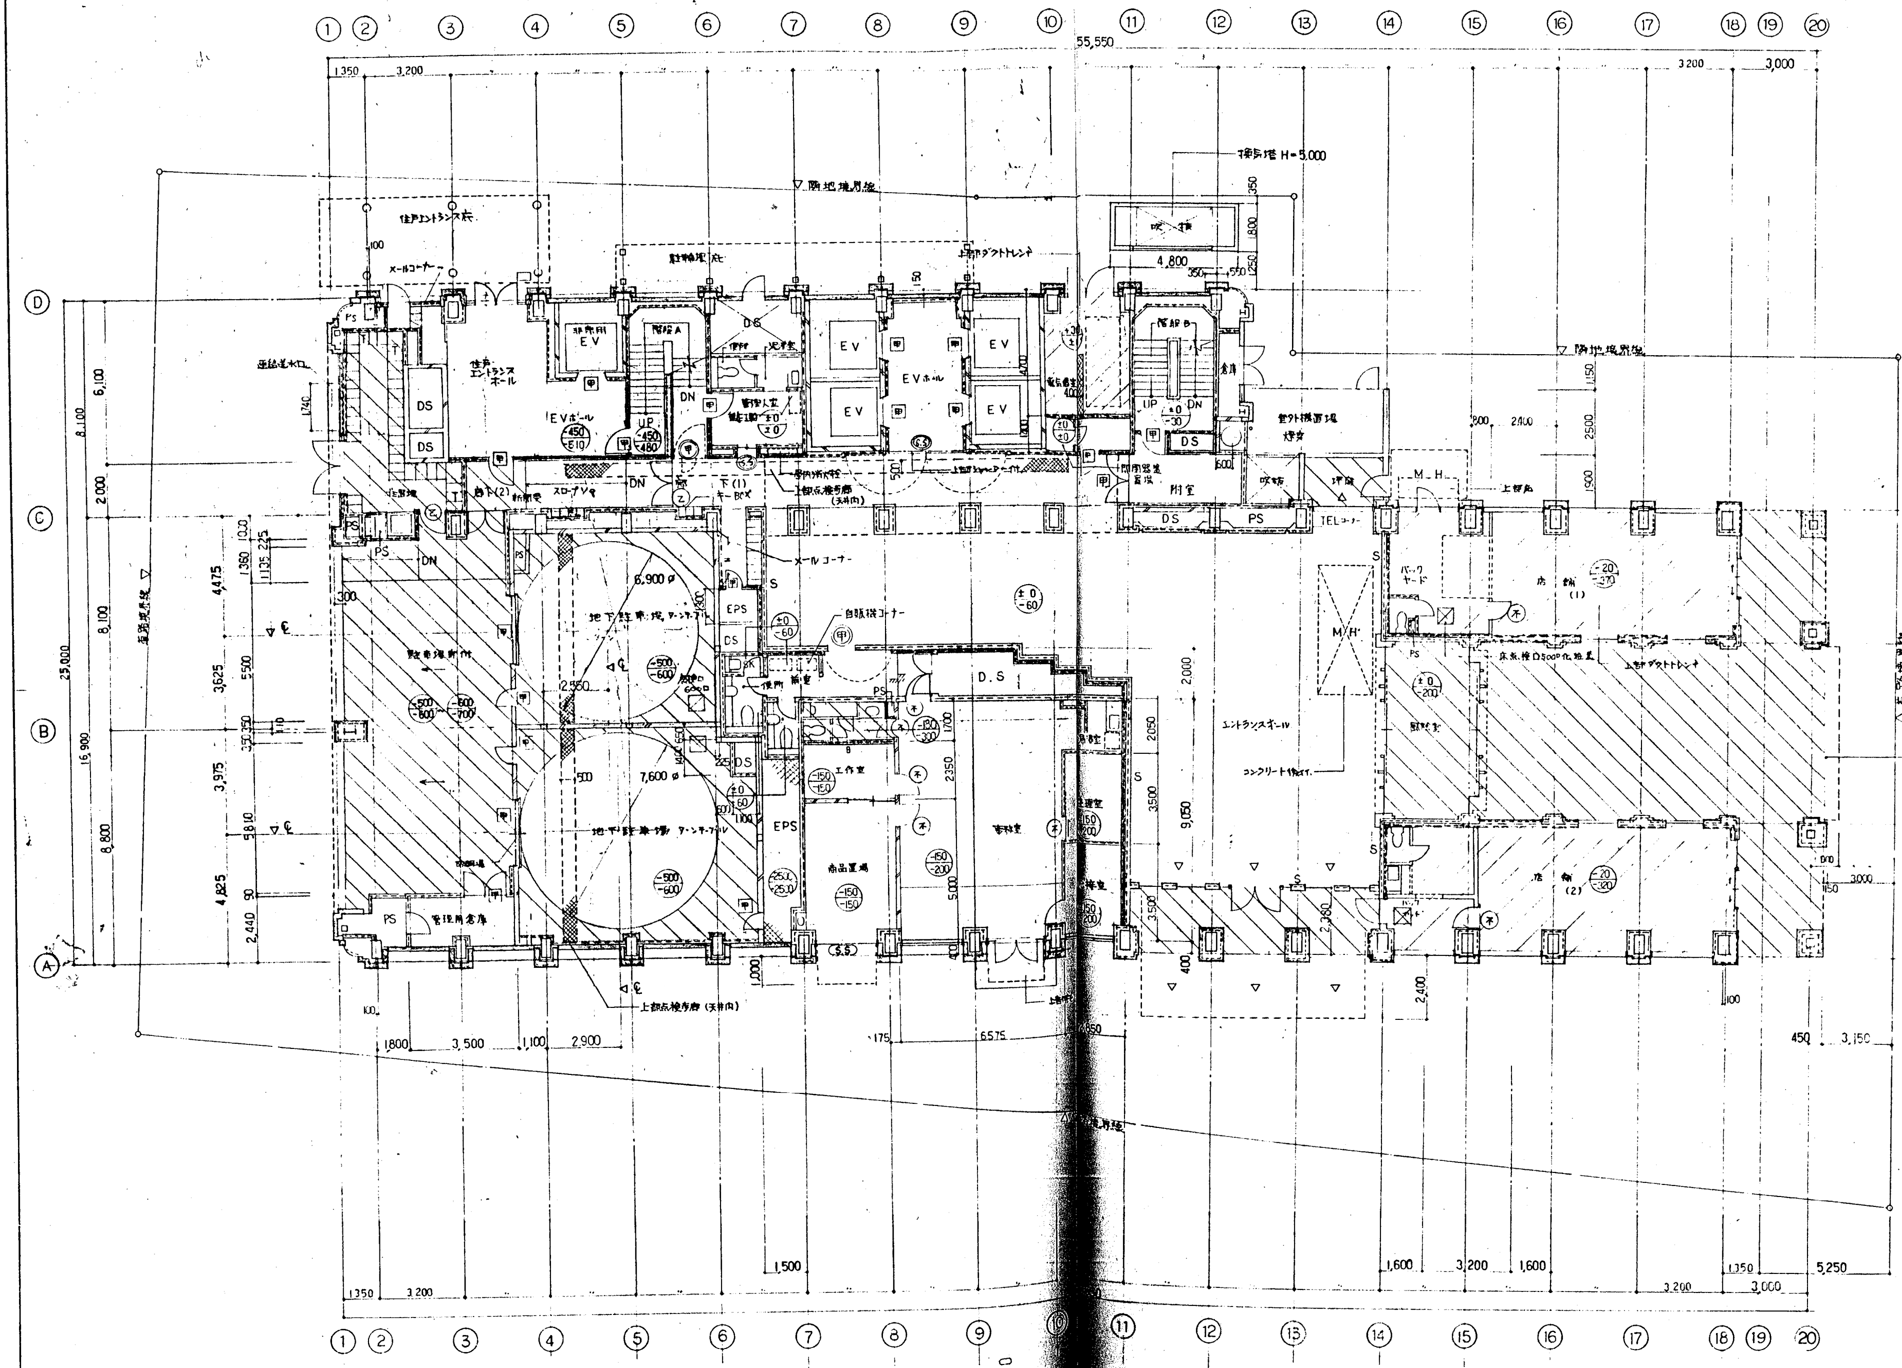

防火戸凡例（各階共通）

記号	凡例
(網)	乙種防火戸（網入ガラス）
甲	常時閉鎖式甲種防火戸
乙	常時閉鎖式乙種防火戸
(甲)	随時閉鎖式 甲種又は乙種 自閉式甲種防火戸
(不)	常時閉鎖式不燃扉
(S.S)	随時閉鎖式防火シャッター
△	排煙窓を示す

竣工図　A－15

工事名称	（仮称）新川1丁目ビル新築工事	図面No.
図面名称	1階平面図　縮尺 1／100	A－021

H.2.12.A₁ 2,000枚