CR寺谷駐車場配置図

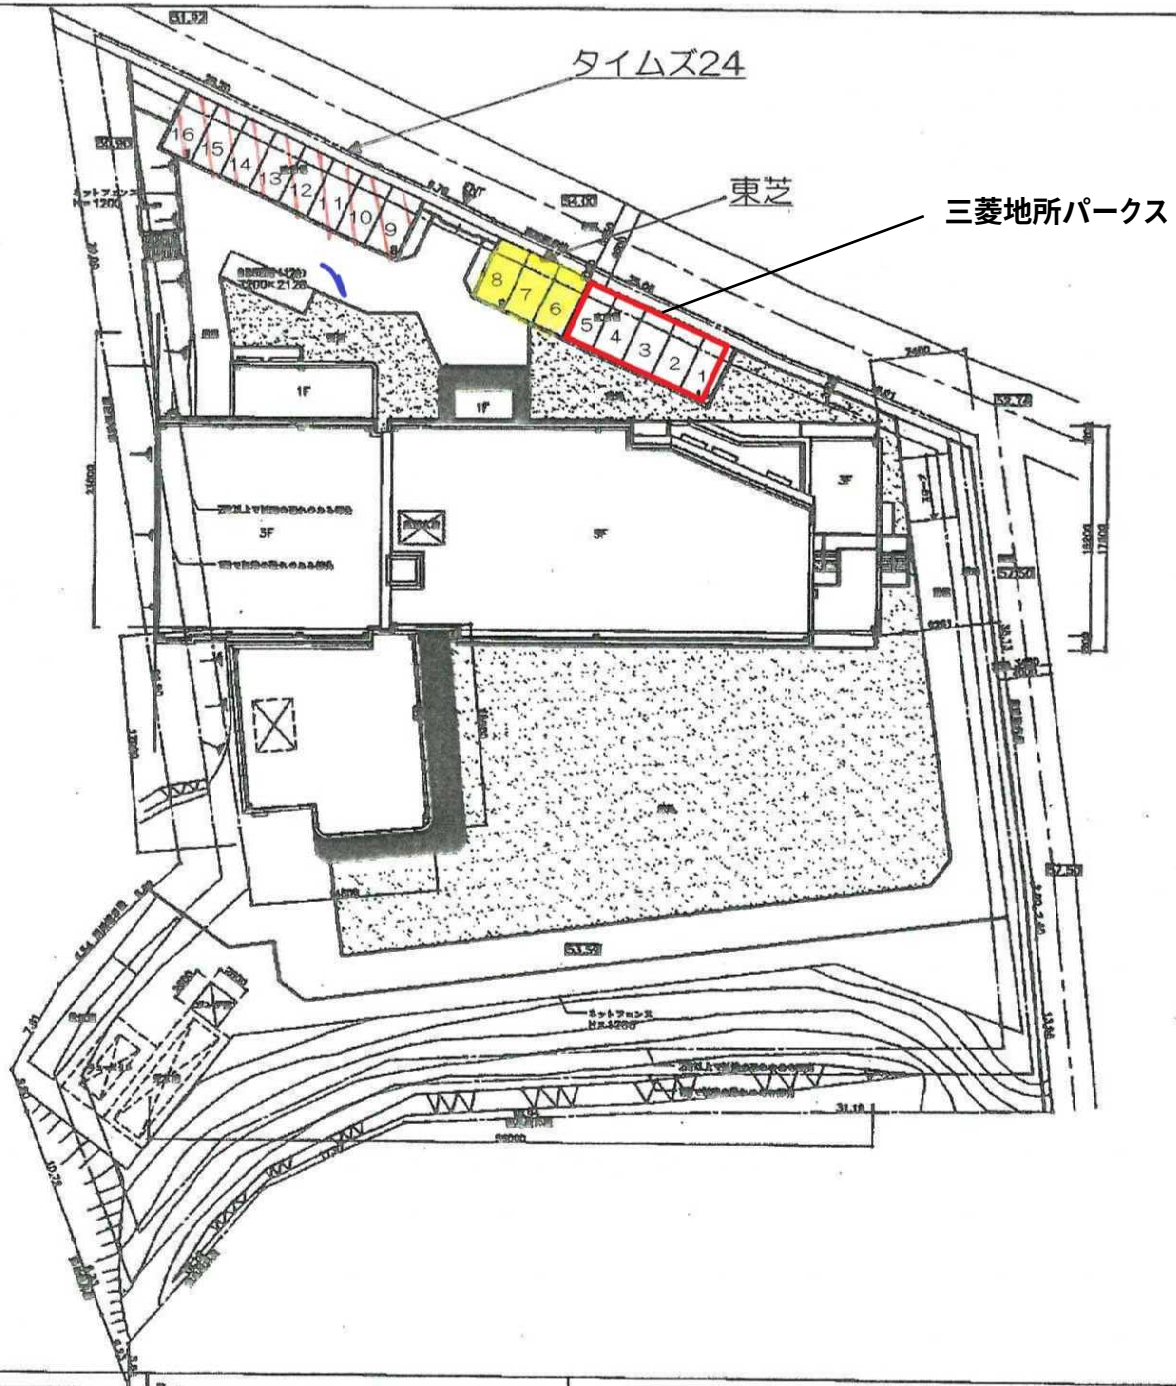

竣工図

東芝本部庶務株式会社